


植栽配置図 (屋外)

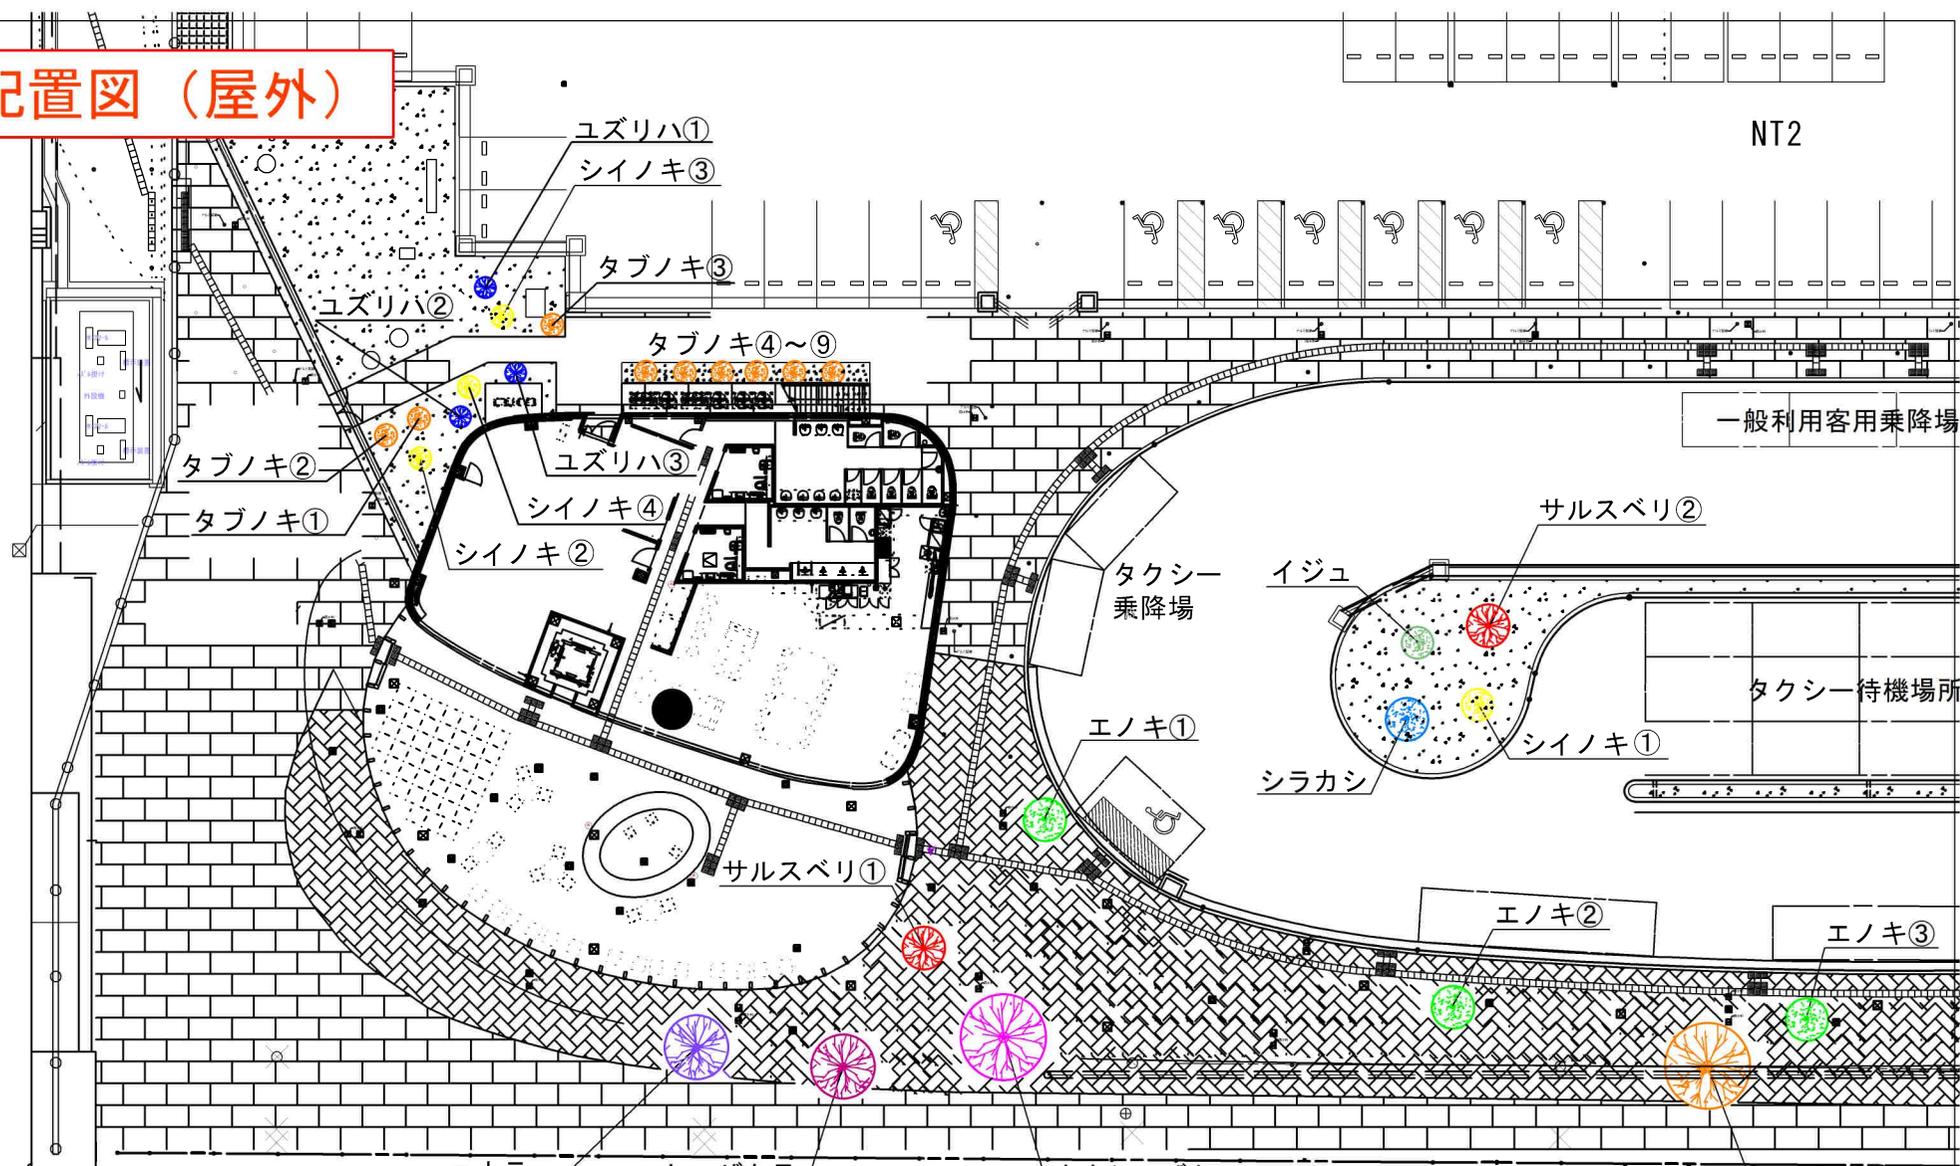

植栽工出来形数量表

図	名称	規格	設計数量	単位	実測数量	単位	差
○	オオシマザクラ	H=7.0 一本立	1.0	本	1.0	本	0.0
○	エノキ ①	H=5.0 一本立	1.0	本	1.0	本	0.0
○	エノキ ②	H=5.0 一本立	1.0	本	1.0	本	0.0
○	エノキ ③	H=3.0 一本立	1.0	本	1.0	本	0.0
○	ヤマザクラ	H=6.0 株立	1.0	本	1.0	本	0.0
○	コナラ	H=6.0 株立	1.0	本	1.0	本	0.0
○	シラカシ	H=6.0 株立	1.0	本	1.0	本	0.0
○	ヤマボウシ	H=6.0 株立	1.0	本	1.0	本	0.0
○	サルスベリ①	H=4.0 株立	1.0	本	1.0	本	0.0
○	サルスベリ②	H=3.5 株立	1.0	本	1.0	本	0.0
○	シイノキ①	H=3.5 一本立	1.0	本	1.0	本	0.0
○	シイノキ②	H=2.5 一本立	1.0	本	1.0	本	0.0

図	名称	規格	設計数量	単位	実測数量	単位	差
○	シイノキ③	H=2.5 一本立	1.0	本	1.0	本	0.0
○	シイノキ④	H=2.0 一本立	1.0	本	1.0	本	0.0
○	イジュ	H=3.0 一本立	1.0	本	1.0	本	0.0
○	タブノキ①	H=2.5 一本立	1.0	本	1.0	本	0.0
○	タブノキ②	H=2.0 一本立	1.0	本	1.0	本	0.0
○	タブノキ③	H=2.0 一本立	1.0	本	1.0	本	0.0
○	タブノキ④	H=2.0 一本立	1.0	本	1.0	本	0.0
○	タブノキ⑤	H=2.0 一本立	1.0	本	1.0	本	0.0
○	タブノキ⑥	H=2.0 一本立	1.0	本	1.0	本	0.0
○	タブノキ⑦	H=2.0 一本立	1.0	本	1.0	本	0.0
○	タブノキ⑧	H=2.0 一本立	1.0	本	1.0	本	0.0
○	タブノキ⑨	H=2.0 一本立	1.0	本	1.0	本	0.0

図	名称	規格	設計数量	単位	実測数量	単位	差
○	ユズリハ	H=2.5 一本立	1.0	本	1.0	本	0.0
○	ユズリハ	H=2.0 一本立	1.0	本	1.0	本	0.0
○	ユズリハ	H=2.0 一本立	1.0	本	1.0	本	0.0

計 27本