


敷地内張芝面積

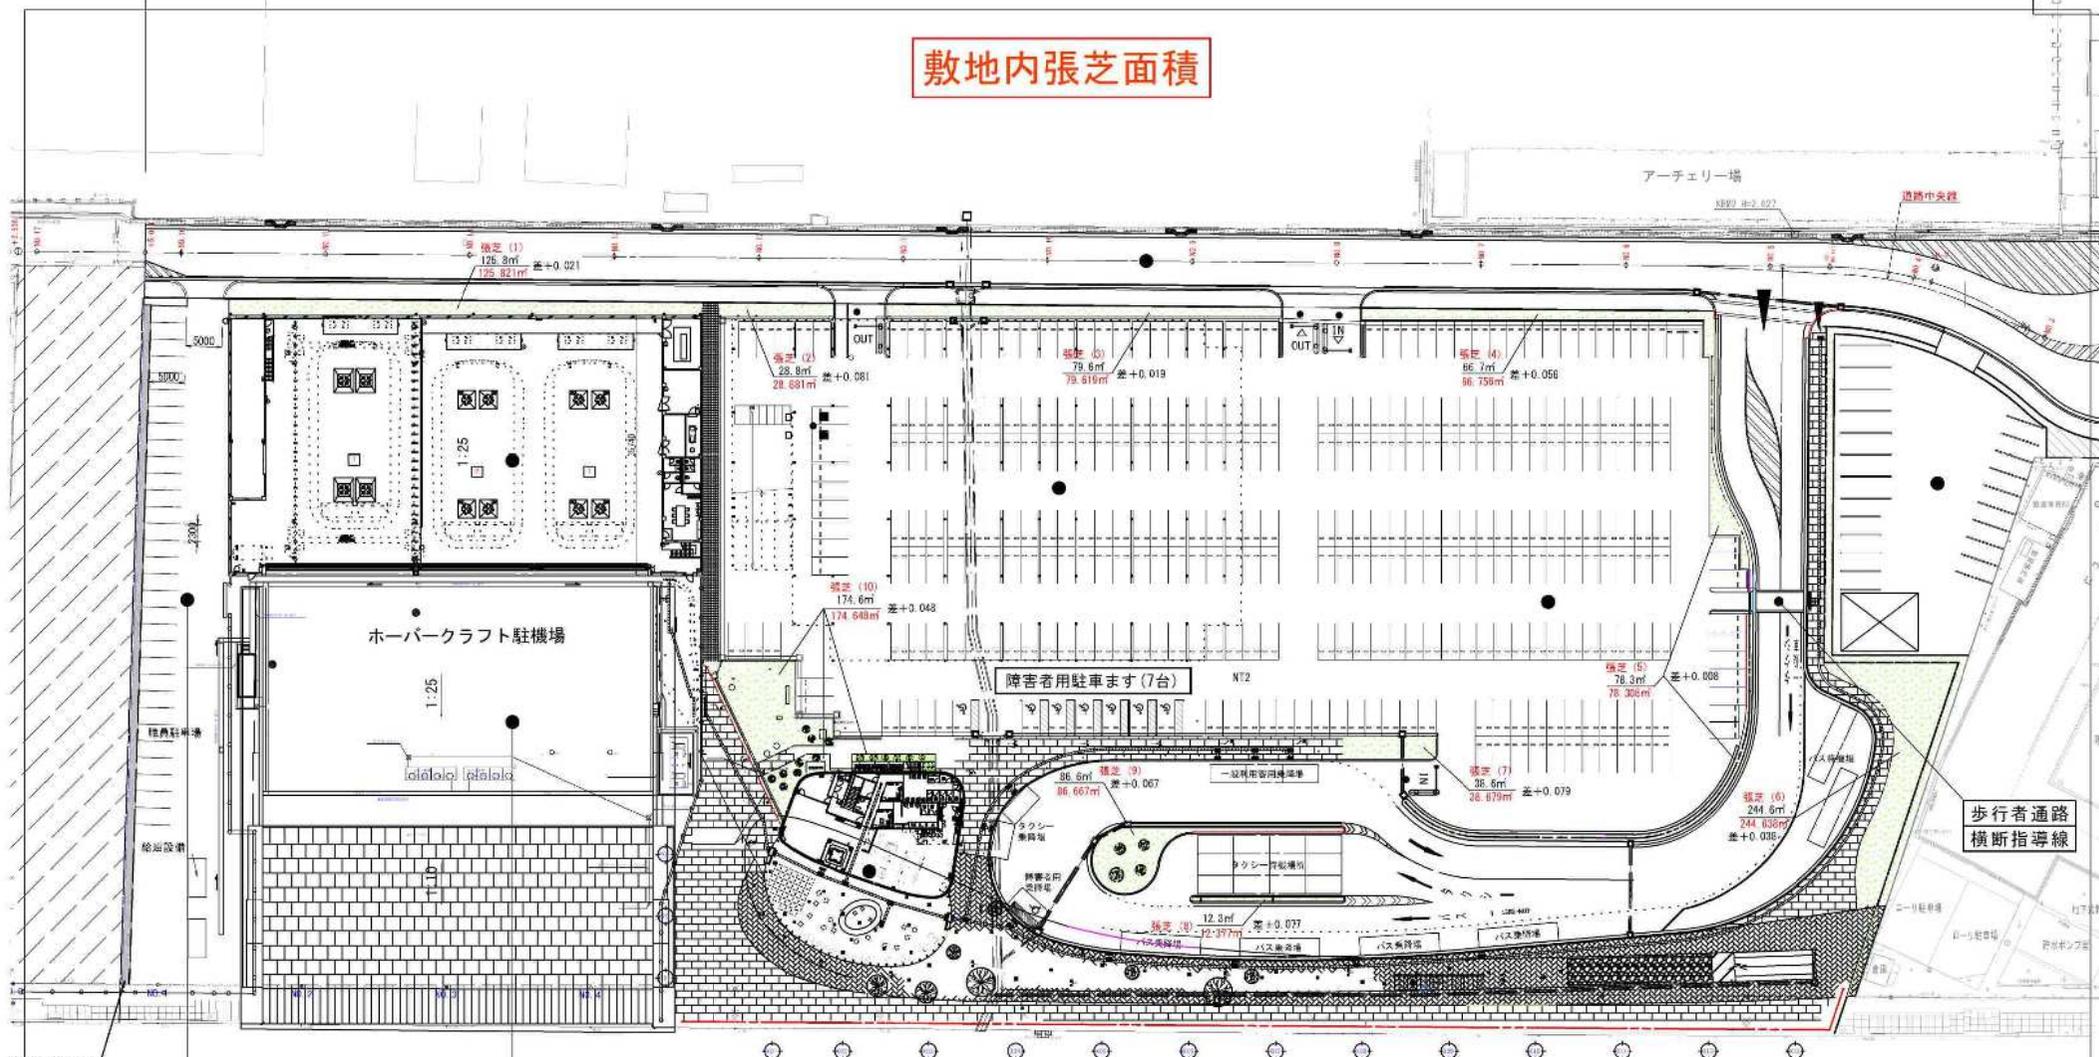


張芝出来形数量表

配号	名称	設計数量	単位	実測数量	単位	設計との差	備考
張芝							
(2)	日向ターフ	28.8	m ²	28.881	m ²	+0.081	
(3)	日向ターフ	79.6	m ²	79.619	m ²	+0.019	
(4)	日向ターフ	66.7	m ²	66.756	m ²	+0.056	
(5)	日向ターフ	78.3	m ²	78.306	m ²	+0.006	
(6)	日向ターフ	244.6	m ²	244.636	m ²	+0.036	
(7)	日向ターフ	38.6	m ²	38.679	m ²	+0.079	
(8)	日向ターフ	12.3	m ²	12.377	m ²	+0.077	
(9)	日向ターフ	86.6	m ²	86.667	m ²	+0.067	
(10)	日向ターフ	174.6	m ²	174.648	m ²	+0.048	
合計		935.9	m ²	936.394	m ²	+0.494	

モニュメント周辺 芝貼面積 128㎡



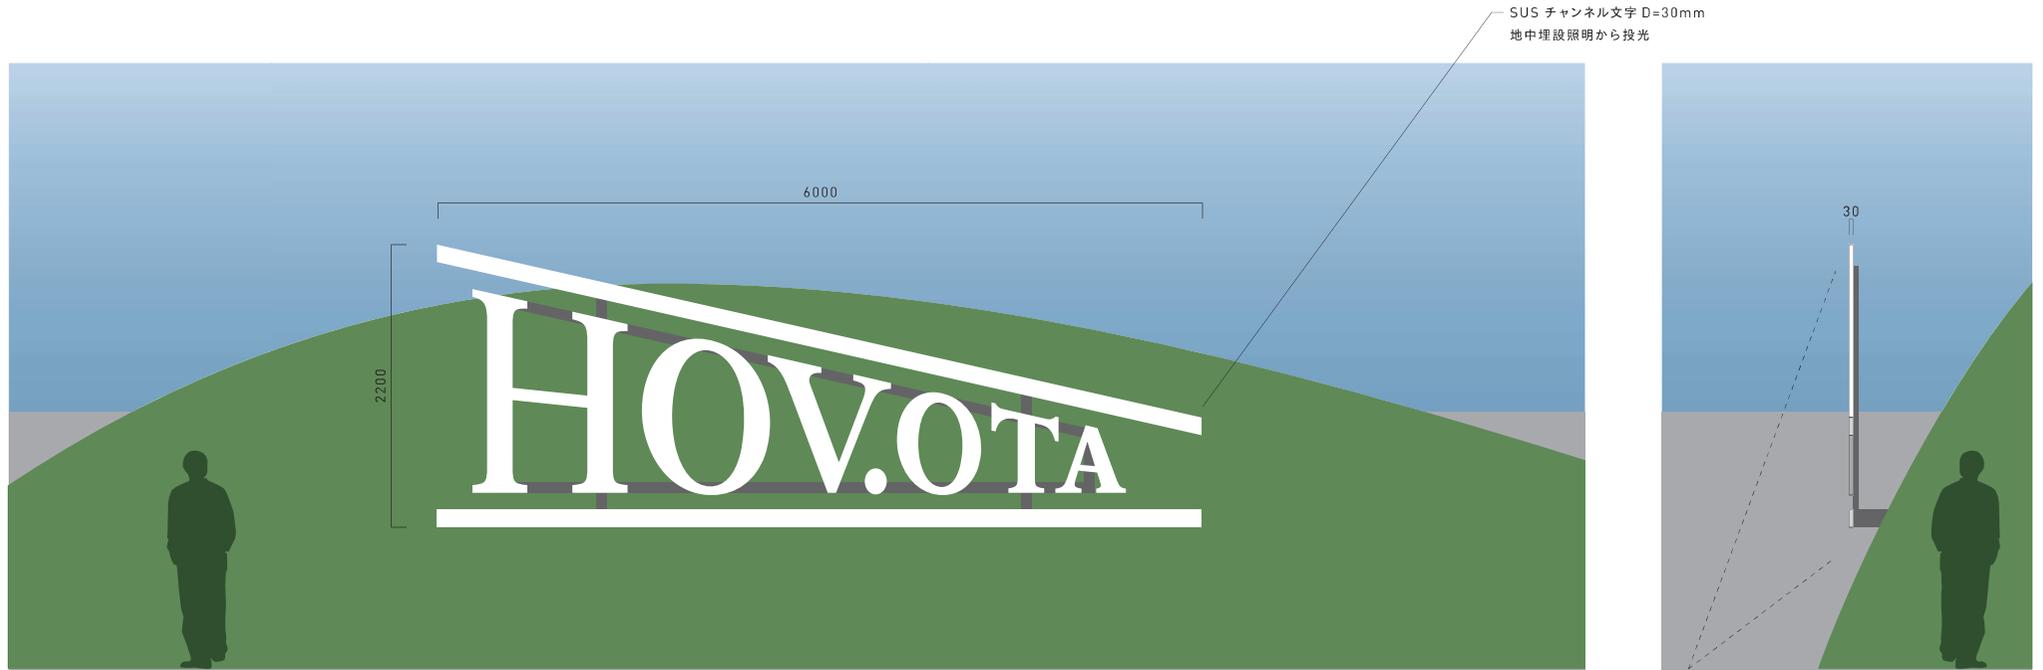

夜間イメージ

